




Zijaanzicht
Schaal 1:100

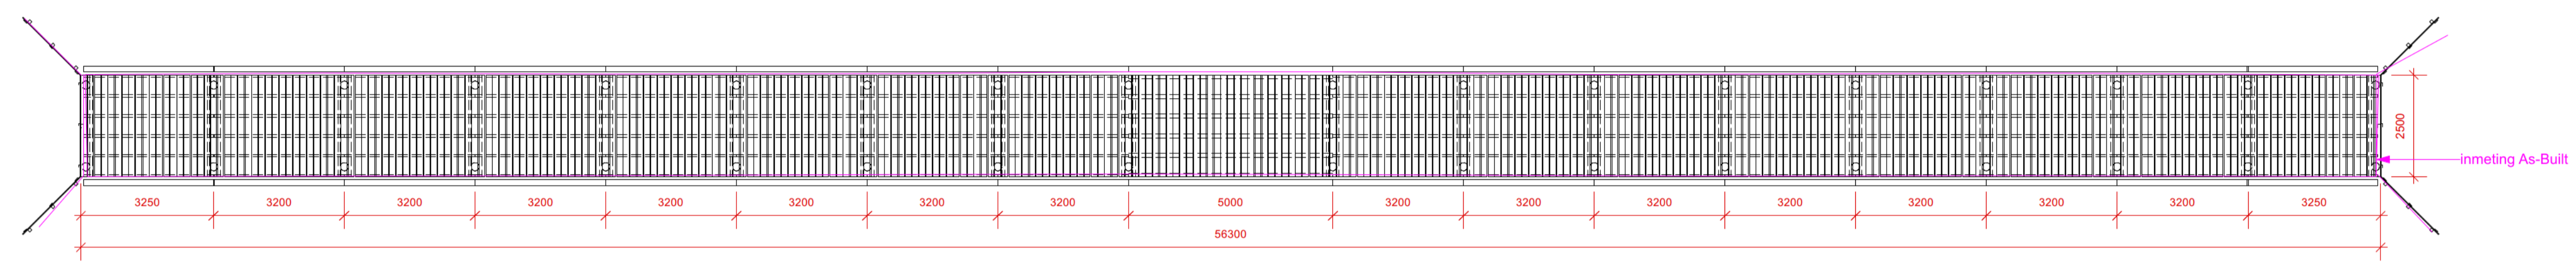


Bovenaanzicht
Schaal 1:100

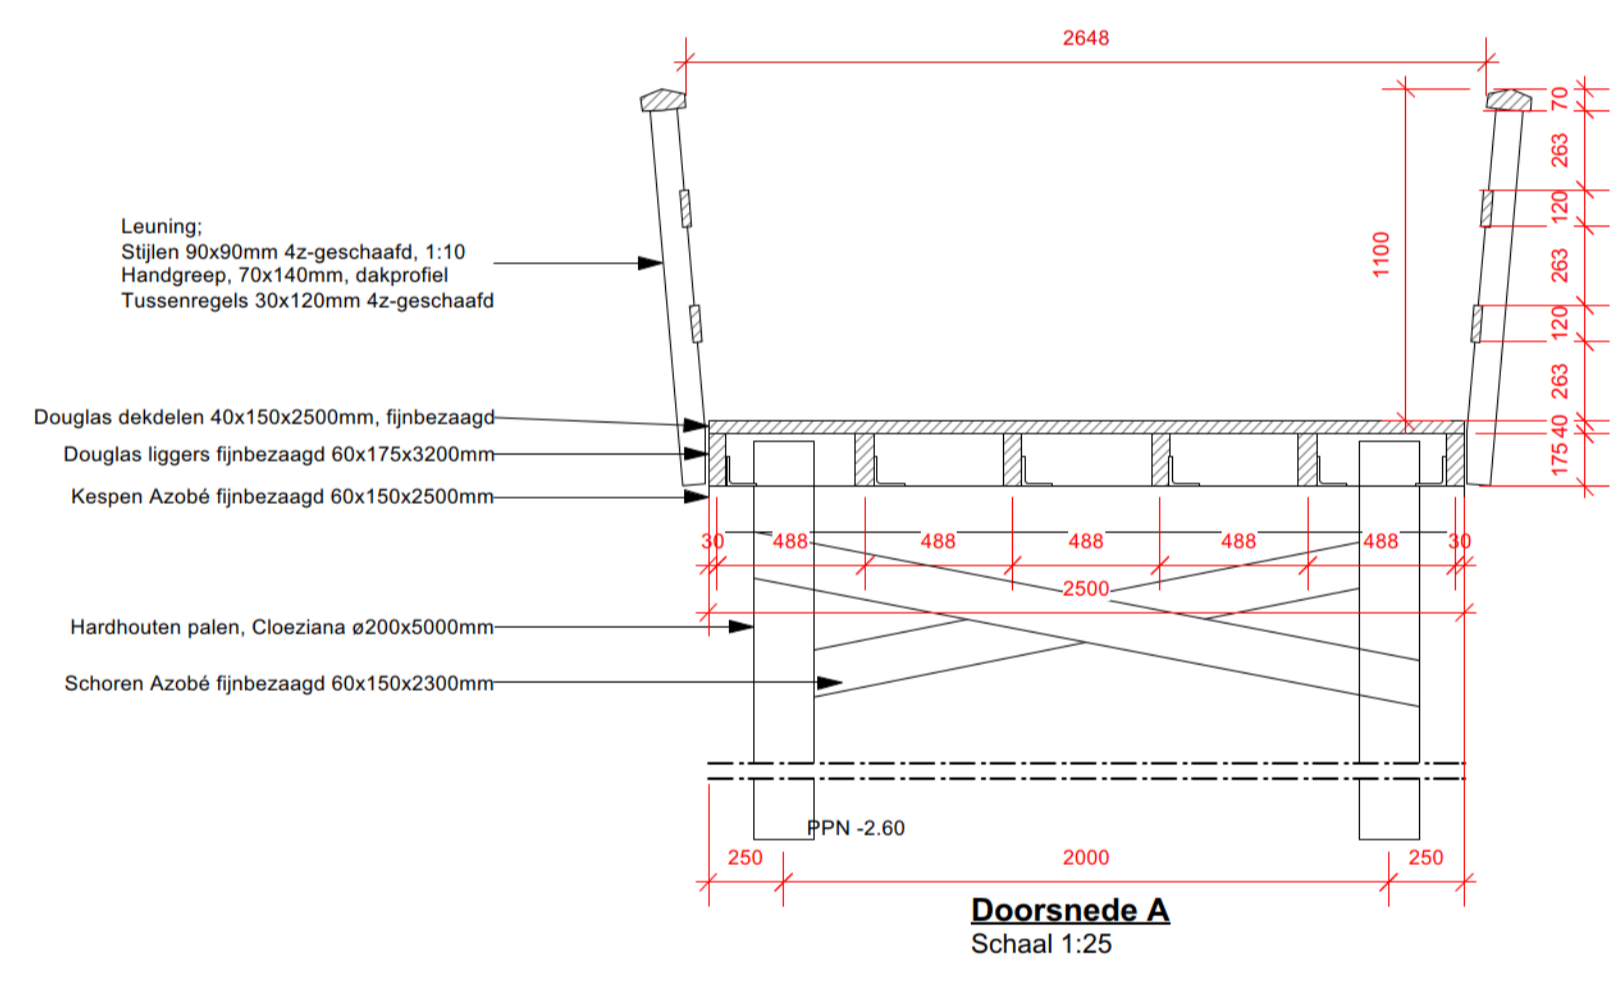


Doorsnede A
Schaal 1:25

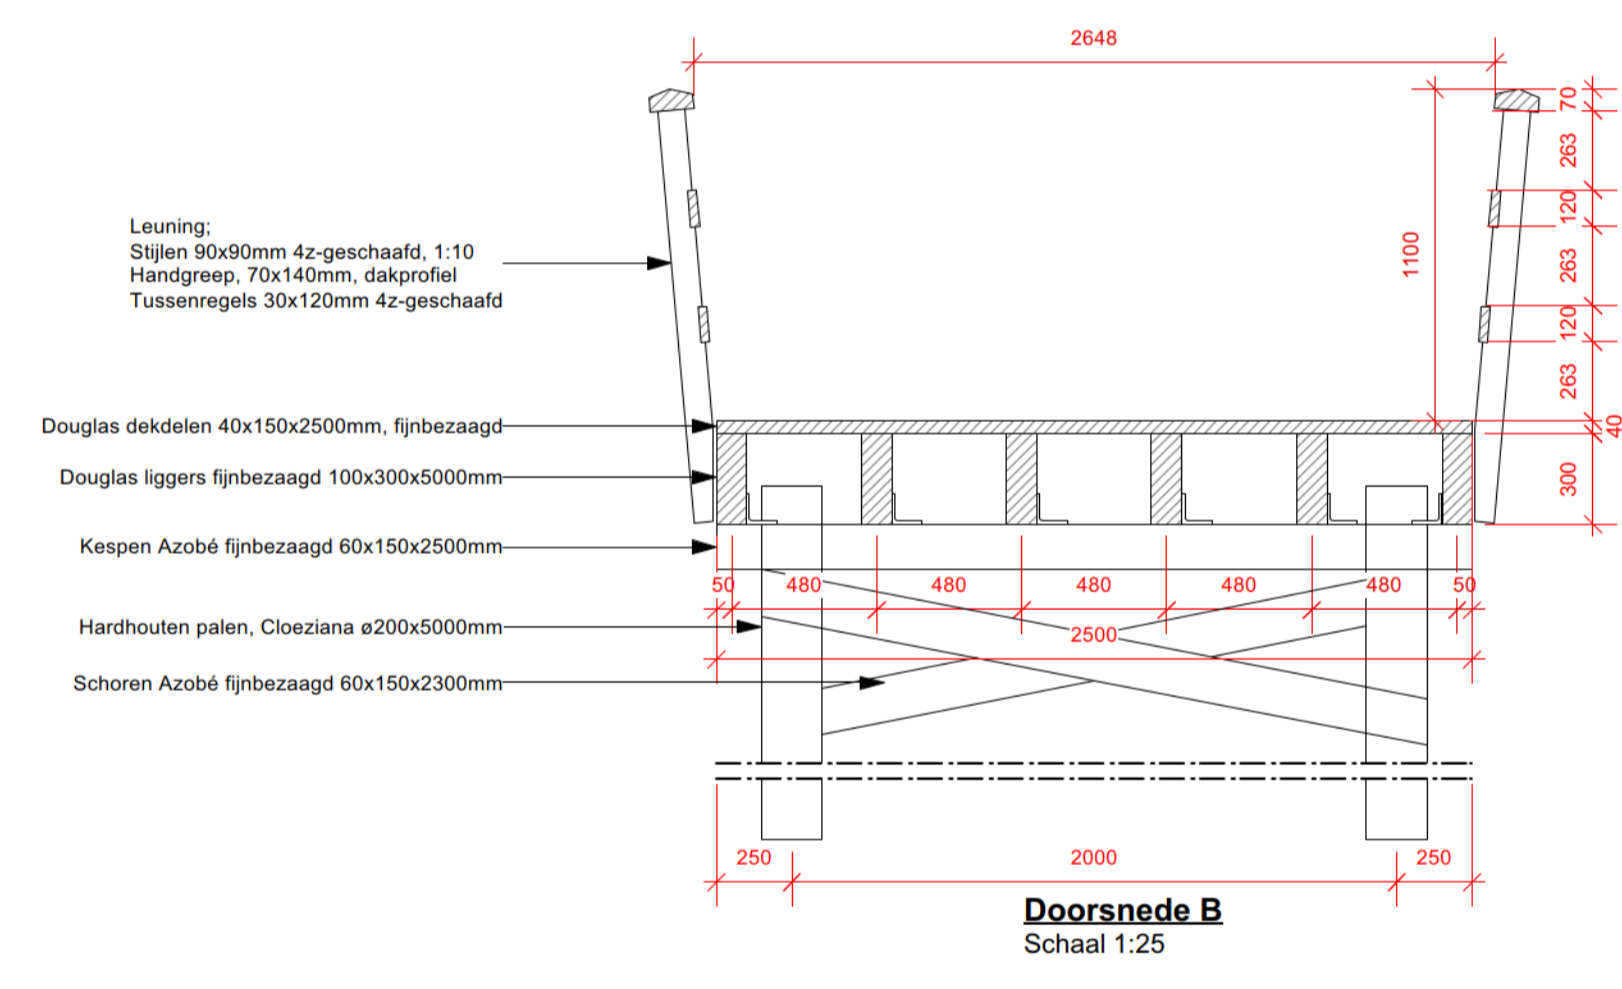

Doorsnede B
Schaal 1:25

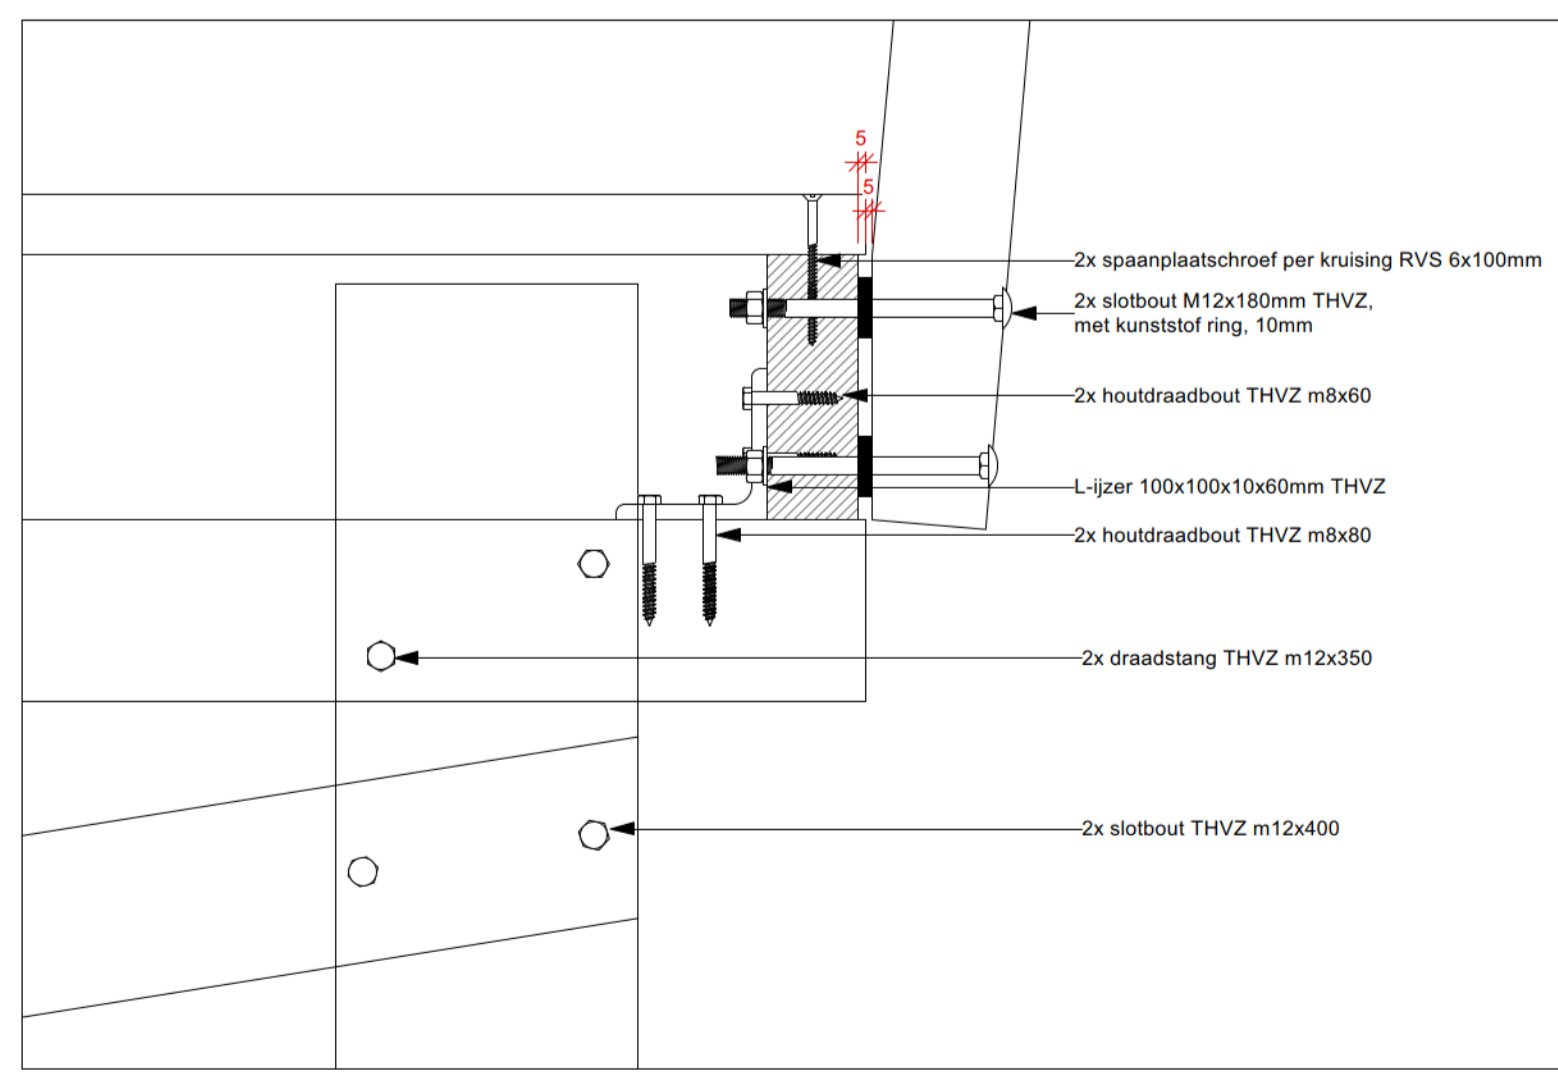

Detail 01: paaijk met liggers en dek
Schaal 1:5

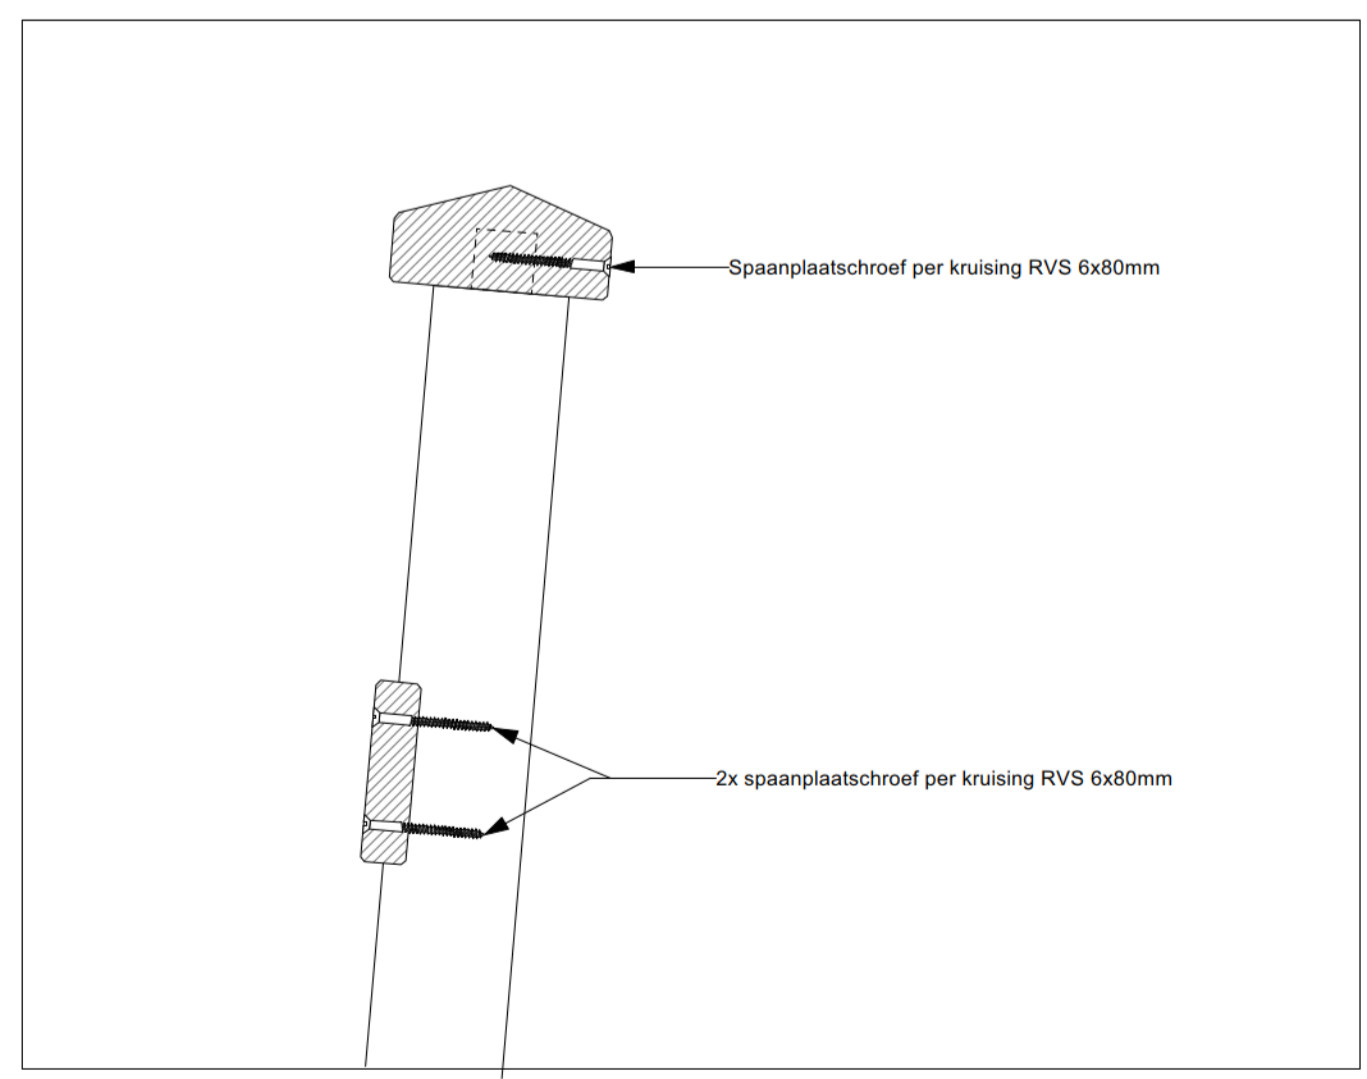

Detail 02: leuning 1:10
Schaal 1:5

Materialisatie:
 • Leuning: 4zijdig geschaafd Douglas hout.
 Houten bekleding moet vanwege duurzaamheid goed kunnen drogen (duurzaamheidsklasse 3, PEFC of FSC keurmerk). Daarom onderzijde hout minimaal op +0,20 NAP. (i.v.m. restzetting)
 • Brug: paaljukken tropisch hardhout en bovenbouw bezaagd Douglas hout. (duurzaamheidsklasse 3, PEFC of FSC keurmerk).

As-Built

alle maten in mm tenzij anders aangegeven.
 Alle maten dienen in het werk te worden gecontroleerd.

wijziging dd.:	omschrijving wijzigingen

project: Vlonders & Steigers			
projectnr.: ZZ1702871	tek. nr.: 1950918	blad nr.: R-06	
onderdeel: Revisie Brug F	form.: A1	datum: 12-09-2018	
contactpersoon: [redacted]	schaal: 1:50/25/10/5	maateenheid: mm	
	tel: [redacted]	mail: [redacted]	
opdrachtgever: Boskalis B.V.		@boskalis.com	
projectadres: Marker Wadden			
getekend: [redacted]	gecontr.: [redacted]	vrijgegeven: [redacted]	

flora nova Hoveniers & Constructiewerken

Adres: Molenstraat 41B
 Plaats: 4061 AB Ophemert
 Tel: 0344 - 65 13 24
 Fax: 0344 - 65 20 74
 web: www.flora-nova.nl